


PLANIMETRIA STATO DI FATTO _ scala 1:200



QUADRO DETTAGLIO 02

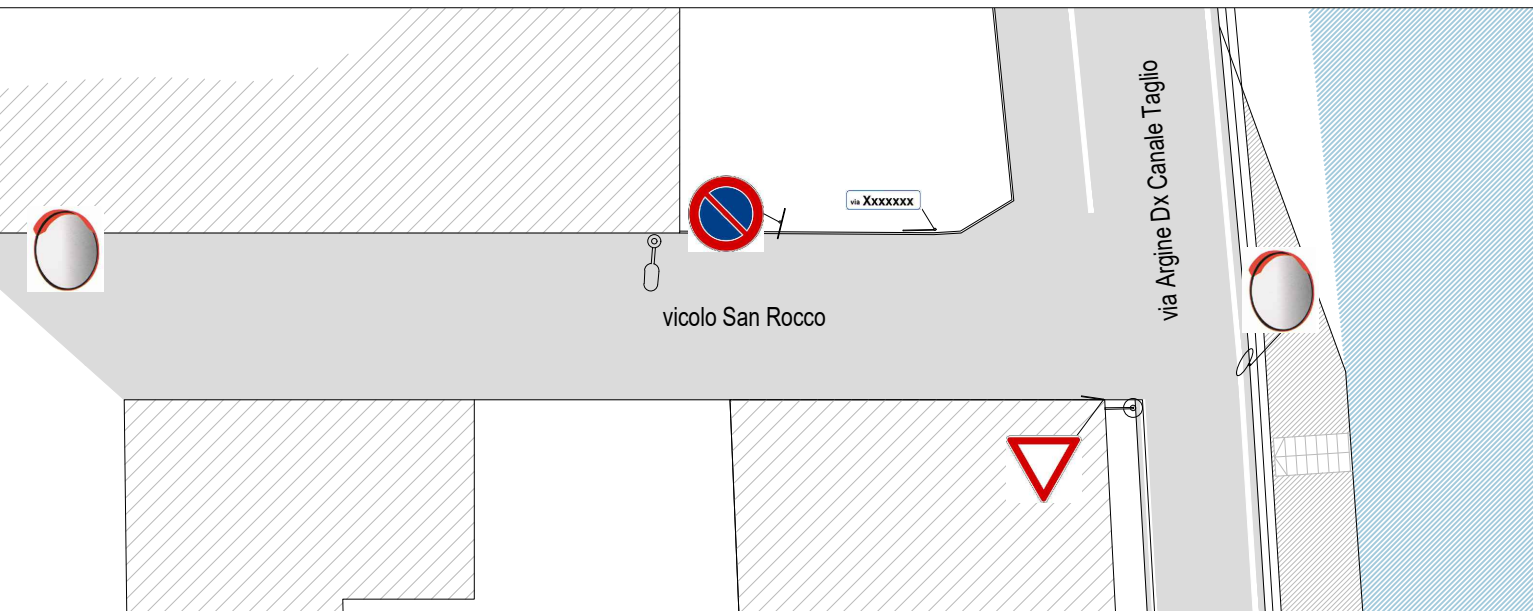


QUADRO DETTAGLIO 01

PLANIMETRIA SOLUZIONE DI PROGETTO _ scala 1:200




QUADRO DETTAGLIO 02

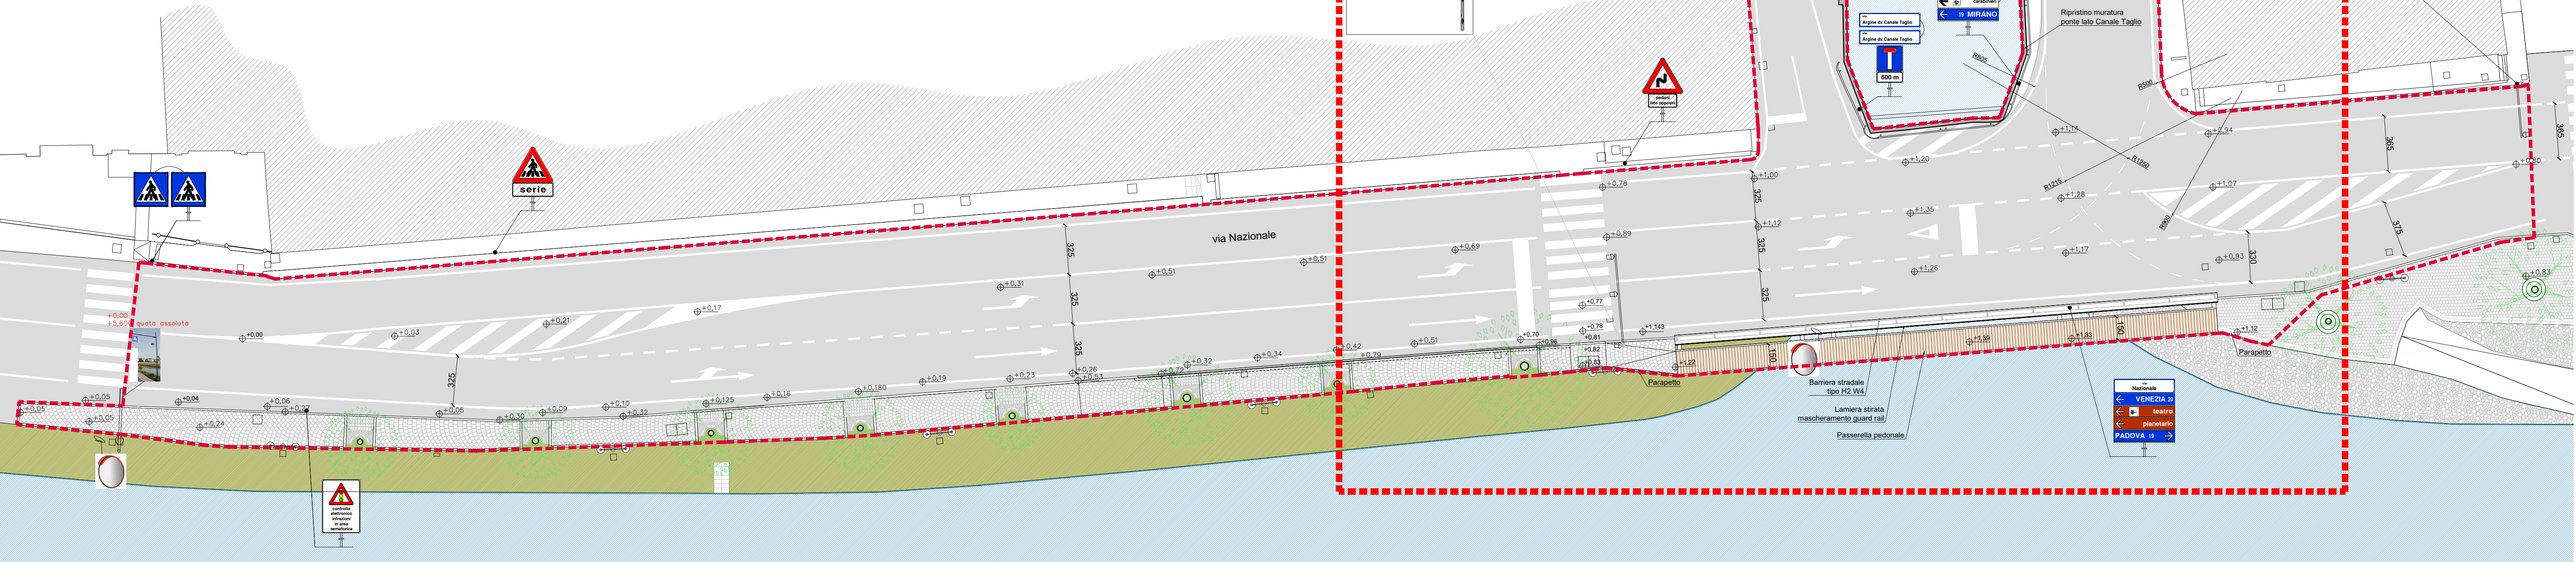


QUADRO DETTAGLIO 01


PLANIMETRIA COMPARATIVA _ scala 1:200

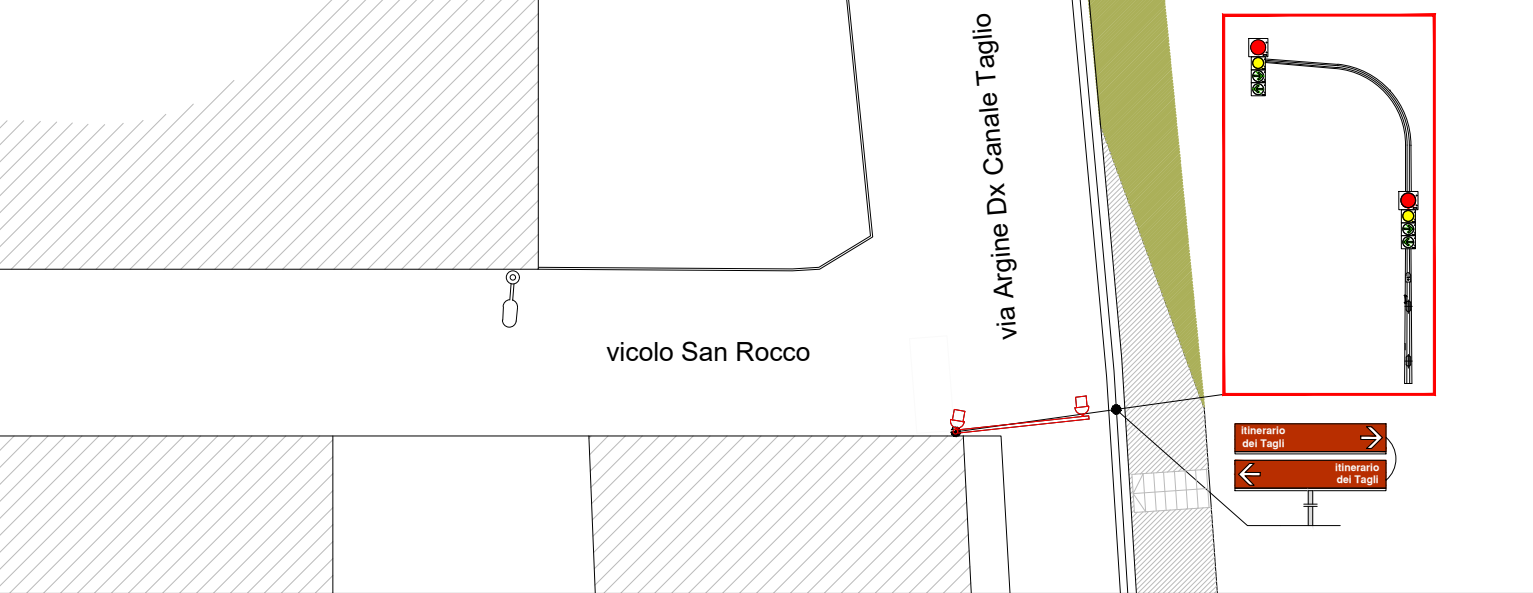


QUADRO DETTAGLIO 02

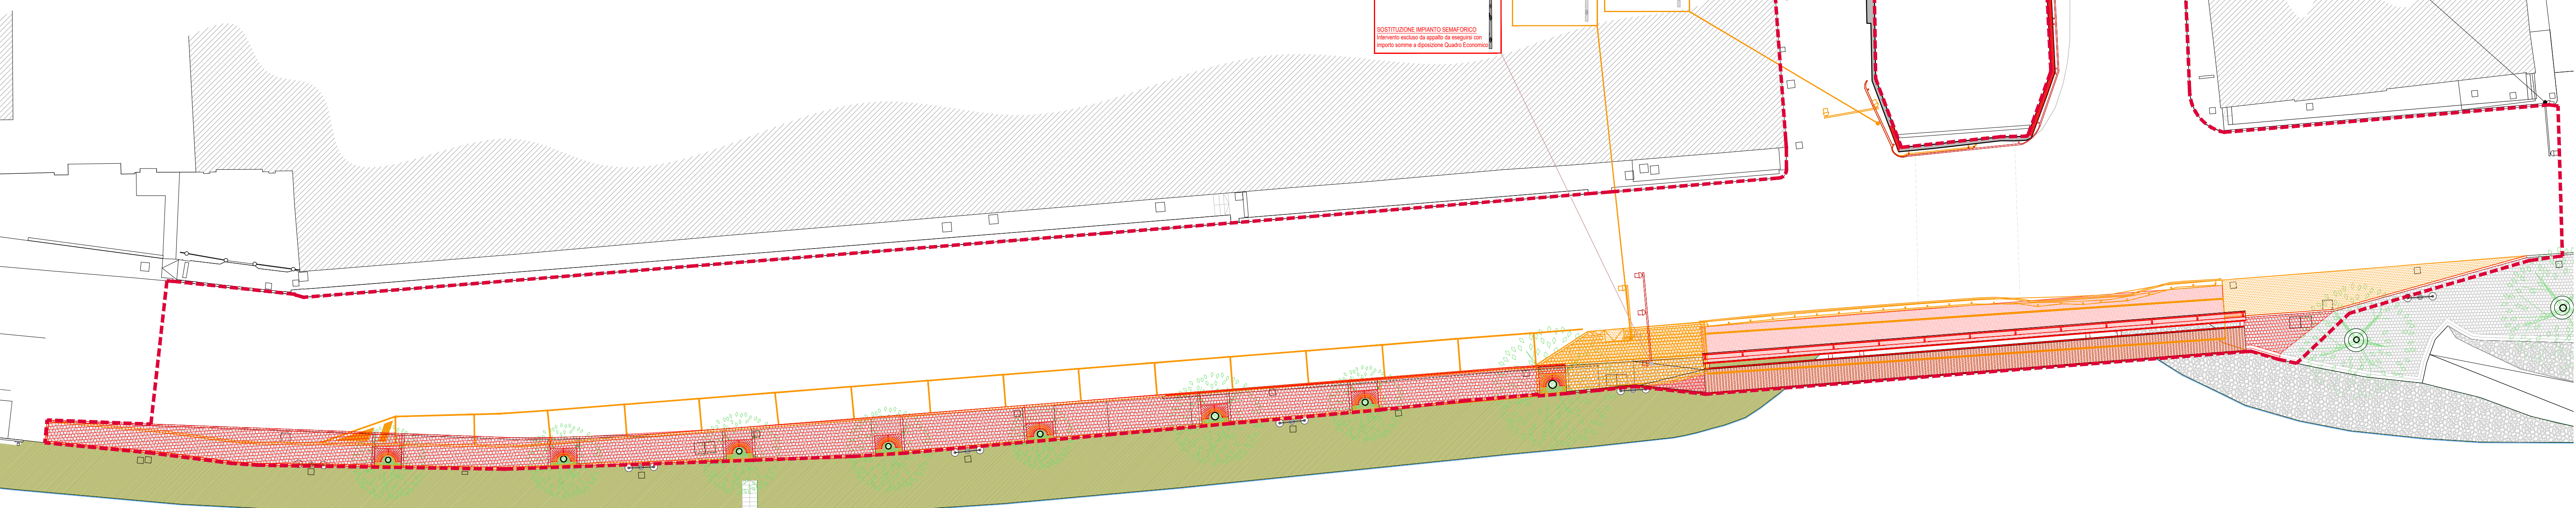

QUADRO DETTAGLIO 01

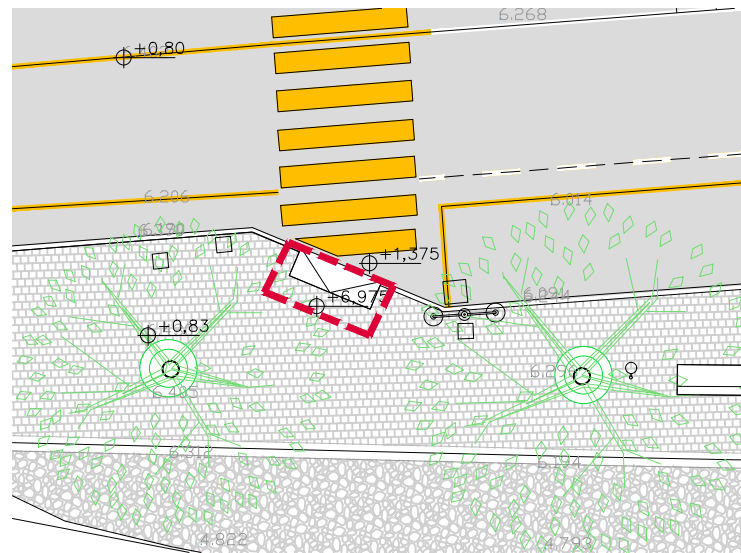

QUADRO 03

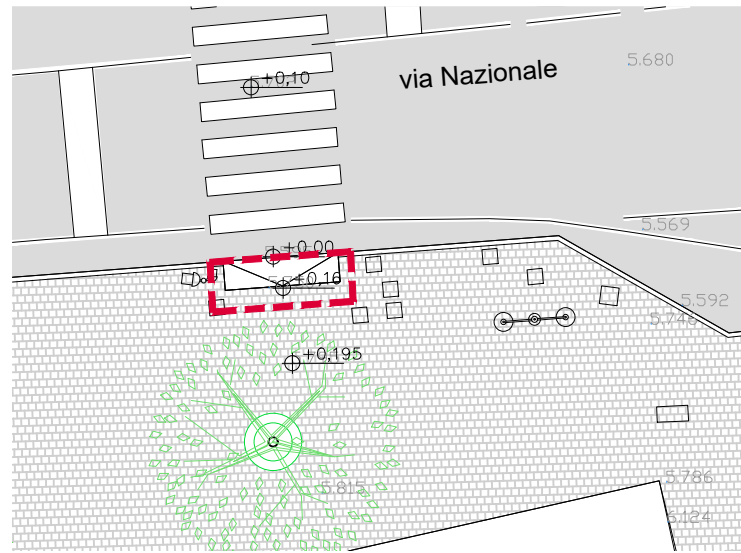


QUADRO 04




QUADRO 01

QUADRO 03


QUADRO 04

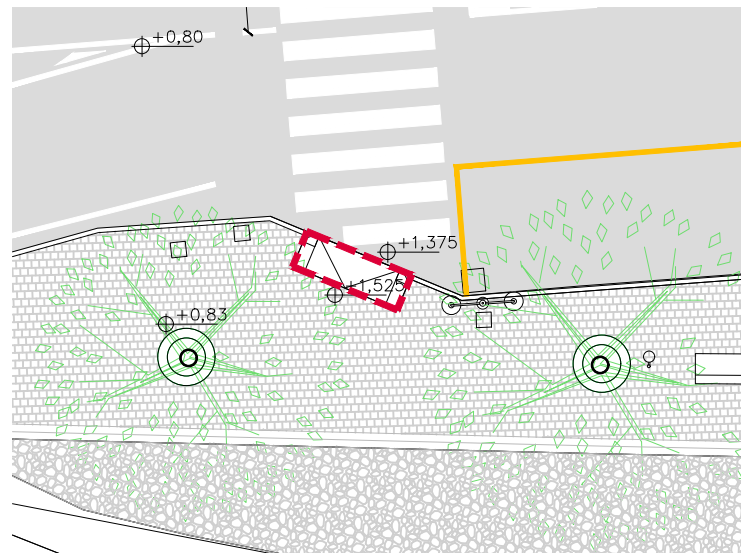


QUADRO 03

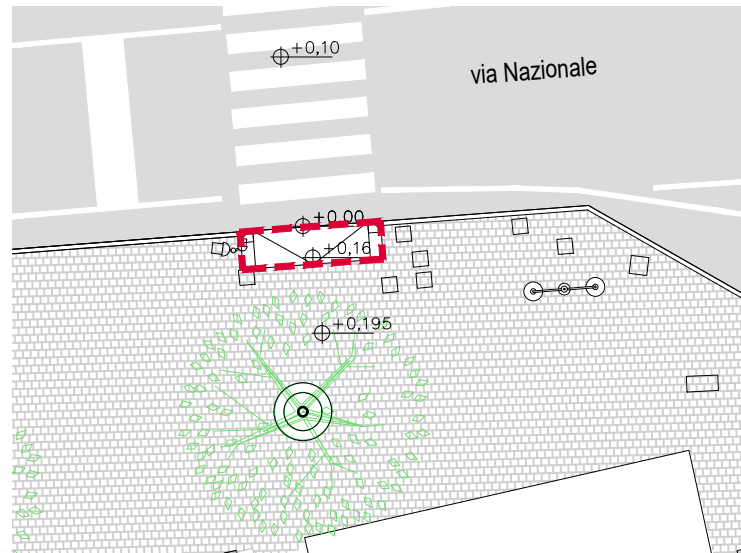

QUADRO 04

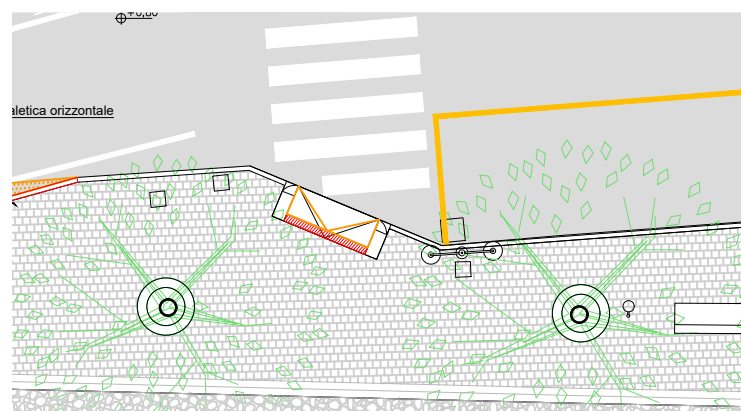

QUADRO 03

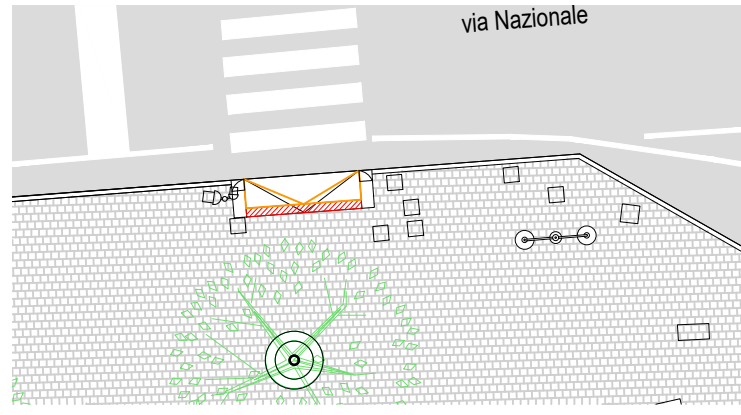

QUADRO 04

LEGENDA

NUOVE COSTRUZIONI

DEMOLIZIONI



CITTA' METROPOLITANA DI VENEZIA

COMUNE DI MIRA

OGGETTO
PROGETTO DI SISTEMAZIONE PONTE SUL TAGLIO LUNGO VIA NAZIONALE A MIRA TAGLIO

R.U.P.
Arch. Cinzia Pasin
Responsabile Settore Lavori Pubblici e Infrastrutture
Piazza IX MARTIRI 3 - 30204 - Mira
t. 041 5028188 - f. 041 423822
e-mail: lavori.pubblici@comune.mira.ve.it

STAZIONE APPALTANTE
Comune di Mira
Piazza IX MARTIRI 3 - 30204 - Mira
t. 041 5028188 - f. 041 423822
e-mail: comm.mira.ve@comune.mira.ve.it
C.F. 0036570271

GRUPPO DI PROGETTAZIONE
Ing. Andrea Berro

BS
architetture
ingegnerie
e s.p.a.

Berro & Sartori ingegneria S.r.l.
via Roma, 120
30200 - Padova (VE)
t. (+39) 041 5185460
f. (+39) 041 5195068
P. IVA 045962071
www.bs-eng.net

Rif. COMMESSA
COLLABORATORI
Arch. Andrea Sartori
P. IED Miro Andretta
Arch. Sonia Bragato
Ing. Massimiliano Baresi

ELABORATO
PLANIMETRIE AREA DI INTEVENTO:
- STATO DI FATTO
- SOLUZIONE DI PROGETTO
- COMPARATIVA

SCALA
1:200
N. TAVOLA
A03

REV. n° DATA DESCRIZIONE
00 Dic. 2017 Progetto esecutivo

SB AS AB BS 03/47/17
Redatto Verificato Approvato Codice commessa

PRELIMINARE DEFINITIVO AUTORIZZATIVO ESECUTIVO AS BUILT

Il presente disegno è di proprietà dei progettisti e non può essere riprodotto né consegnato a terzi senza loro autorizzazione scritta Art. 95 L. 22/04/1941 N. 83